


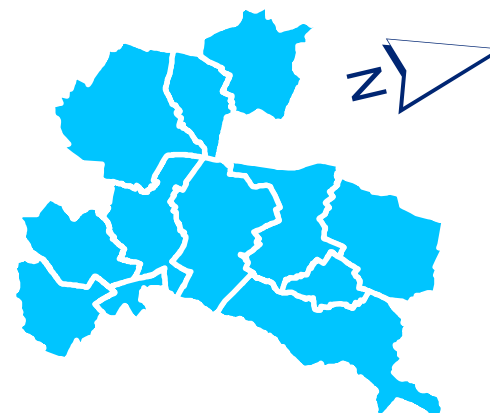

1, rue Eugène Hénaff
BP 118
78192 Trappes Cedex
Tel : 01.39.44.30.30



FICHE TOPOMÉTRIQUE ET PLAN DE RECOLEMENT

ELANCOURT
ZAC NORD RÉAUX
FOP_3292

Date	Modification
20/08/2026	
18/09/2026	Mise à jour des légendes
Classements: .\intra.ca-sqy.fr\Fichiers\Applications_Multimedia\SIG\CARTO\FONCIER\ETUDES\APRX\208_ELA\LOTS_D_2026.aprx .\intra.ca-sqy.fr\Fichiers\Administratif\DDU\FONCIER\CESSIONS\CESSIONS_Développement\ELANCOURT\ZAC Nord Réaux\Lot D\FOP\....pdf	

LE PRESIDENT
Lorrain MERCKAERT

**LE DIRECTEUR GENERAL ADJOINT
DE L'AMENAGEMENT DU TERRITOIRE**
Pascal CAZALS

LE DIRECTEUR DU DEVELOPPEMENT URBAIN
François HELLEU

SERVICE EMETTEUR
ACTION FONCIERE

ETABLI PAR
Jarrod SAISON

NOM	X	Y
202-L1406	1623928,7323	8175241,3487
202-L1407	1623958,7152	8175233,8808
202-L1410	1623962,8713	8175246,7282
202-L1411	1623928,1243	8175245,1143
202-L1412	1623930,5325	8175254,7829
202-L1423	1623929,5799	8175244,7518

Echelle 1 :250°

