


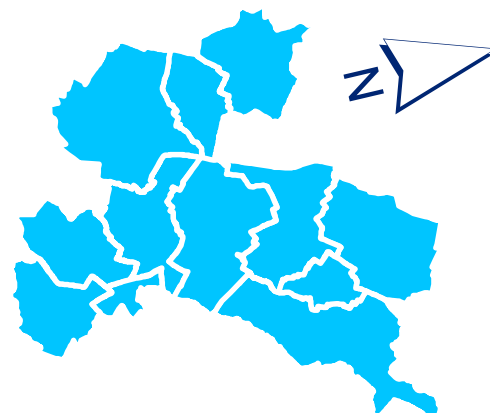

1, rue Eugène Hénaff
BP 118
78192 Trappes Cedex
Tel : 01.39.44.30.30



FICHE TOPOMÉTRIQUE ET PLAN DE RECOLEMENT

ELANCOURT
ZAC NORD RÉAUX
FOP_3294

Date	Modification
20/08/2026	
18/09/2026	Mise à jour des légendes
Classements: .\intra.ca-sqy.fr\Fichiers\Applications_Multimedia\SIG\CARTO\FONCIER\ETUDES\APRX\208_ELA\LOTS_D_2026.aprx .\intra.ca-sqy.fr\Fichiers\Administratif\DDU\FONCIER\CESSIONS\CESSIONS_Développement\ELANCOURT\ZAC Nord Réaux\Lot D\FOP\....pdf	

LE PRESIDENT
Lorrain MERCKAERT

**LE DIRECTEUR GENERAL ADJOINT
DE L'AMENAGEMENT DU TERRITOIRE**
Pascal CAZALS

LE DIRECTEUR DU DEVELOPPEMENT URBAIN
François HELLEU

SERVICE EMETTEUR
ACTION FONCIERE

ETABLI PAR
Jarrod SAISON

NOM	X	Y
202-L1408	1623971,2008	8175272,4768
202-L1409	1623967,032	8175259,59
202-L1435	1623935,2475	8175267,5067
202-L1437	1623934,6432	8175271,2869
202-L1438	1623937,0577	8175280,9809
202-L1453	1623936,0987	8175270,9243

Echelle 1 :250°

