


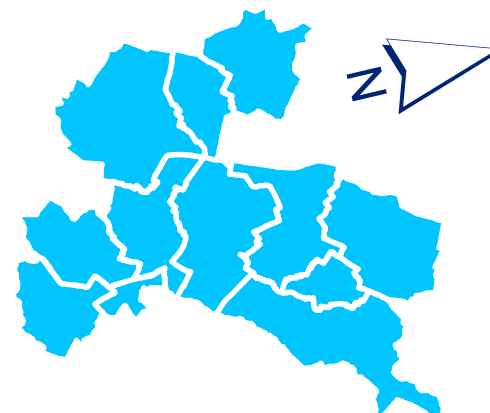

1, rue Eugène Hénaff
BP 118
78192 Trappes Cedex
Tel : 01.39.44.30.30



FICHE TOPOMÉTRIQUE ET PLAN DE RECOLEMENT

ELANCOURT
ZAC NORD RÉAUX
FOP_3296

Date	Modification
20/08/2026	
18/09/2026	Mise à jour des légendes
Classements: .\intra.ca-sqy.fr\Fichiers\Applications_Multimedia\SIG\CARTO\FONCIER\ETUDES\APRX\208_ELA\LOTS_D_2026.aprx .\intra.ca-sqy.fr\Fichiers\Administratif\DDU\FONCIER\CESSIONS\CESSIONS_Développement\ELANCOURT\ZAC Nord Réaux\Lot D\FOP\....pdf	

LE PRESIDENT
Lorrain MERCKAERT

**LE DIRECTEUR GENERAL ADJOINT
DE L'AMENAGEMENT DU TERRITOIRE**
Pascal CAZALS

LE DIRECTEUR DU DEVELOPPEMENT URBAIN
François HELLEU

SERVICE EMETTEUR
ACTION FONCIERE

ETABLI PAR
Jarrod SAISON

NOM	X	Y
202-L1421	1623941,769	8175293,6902
202-L1422	1623975,3569	8175285,3244
202-L1436	1623979,5125	8175298,1706
202-L1440	1623941,1548	8175297,4304
202-L1441	1623942,6103	8175297,0679
202-L1442	1623943,569	8175307,1232

Echelle 1 :250°

