


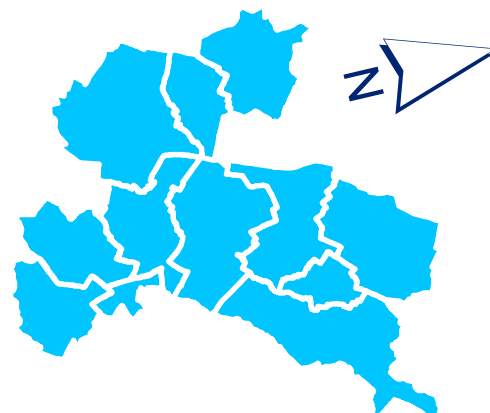

1, rue Eugène Hénaff
BP 118
78192 Trappes Cedex
Tel : 01.39.44.30.30



FICHE TOPOMÉTRIQUE ET PLAN DE RECOLEMENT

ELANCOURT
ZAC NORD RÉAUX
FOP_3315

Date	Modification
20/08/2026	
18/09/2026	Mise à jour des légendes
Classements: .\intra.ca-sqy.fr\Fichiers\Applications_Multimedia\SIG\CARTO\FONCIER\ETUDES\APRX\208_ELA\LOTS_D_2026.aprx .\intra.ca-sqy.fr\Fichiers\Administratif\DDU\FONCIER\CESSIONS\CESSIONS_Développement\ELANCOURT\ZAC Nord Réaux\Lot D\FOP\....pdf	

LE PRESIDENT
Lorrain MERCKAERT

**LE DIRECTEUR GENERAL ADJOINT
DE L'AMENAGEMENT DU TERRITOIRE**
Pascal CAZALS

LE DIRECTEUR DU DEVELOPPEMENT URBAIN
François HELLEU

SERVICE EMETTEUR
ACTION FONCIERE

ETABLI PAR
Jarrod SAISON

NOM	X	Y
202-L1380	1623909,9767	8175172,2532
202-L1381	1623941,2416	8175164,4109
202-L1415	1623914,1024	8175188,8176
202-L1424	1623912,3957	8175181,9654
202-L1425	1623913,8513	8175181,6028
202-L1434	1623944,3134	8175177,6542
202-L1449	1623915,5579	8175188,455
202-L1497	1623916,0876	8175196,788
202-L1498	1623946,9682	8175189,0965

Echelle 1 :250°

